

DEPARTEMENT DU FINISTERE

COMMUNES DE GUISSENY ET KERLOUAN

ASSAINISSEMENT COLLECTIF DES EAUX USEES

SCHEMA DE PRINCIPE DES RESEAUX DE COLLECTE DES EAUX USEES

18, rue de Locronan
29 000 QUIMPER
Tél. : 02.98.52.00.87
Fax : 02.98.10.36.26
contact@dcie-environnement.fr
www.dcie-environnement.fr


DESSINE PAR : J. LE POLLES
VERIFIE PAR : D. PENVERNE


MODIFICATIONS				NUMERO
DATE	INDICE		OBJET	1

SCHÉMA

1/7000

FORMAT : A0

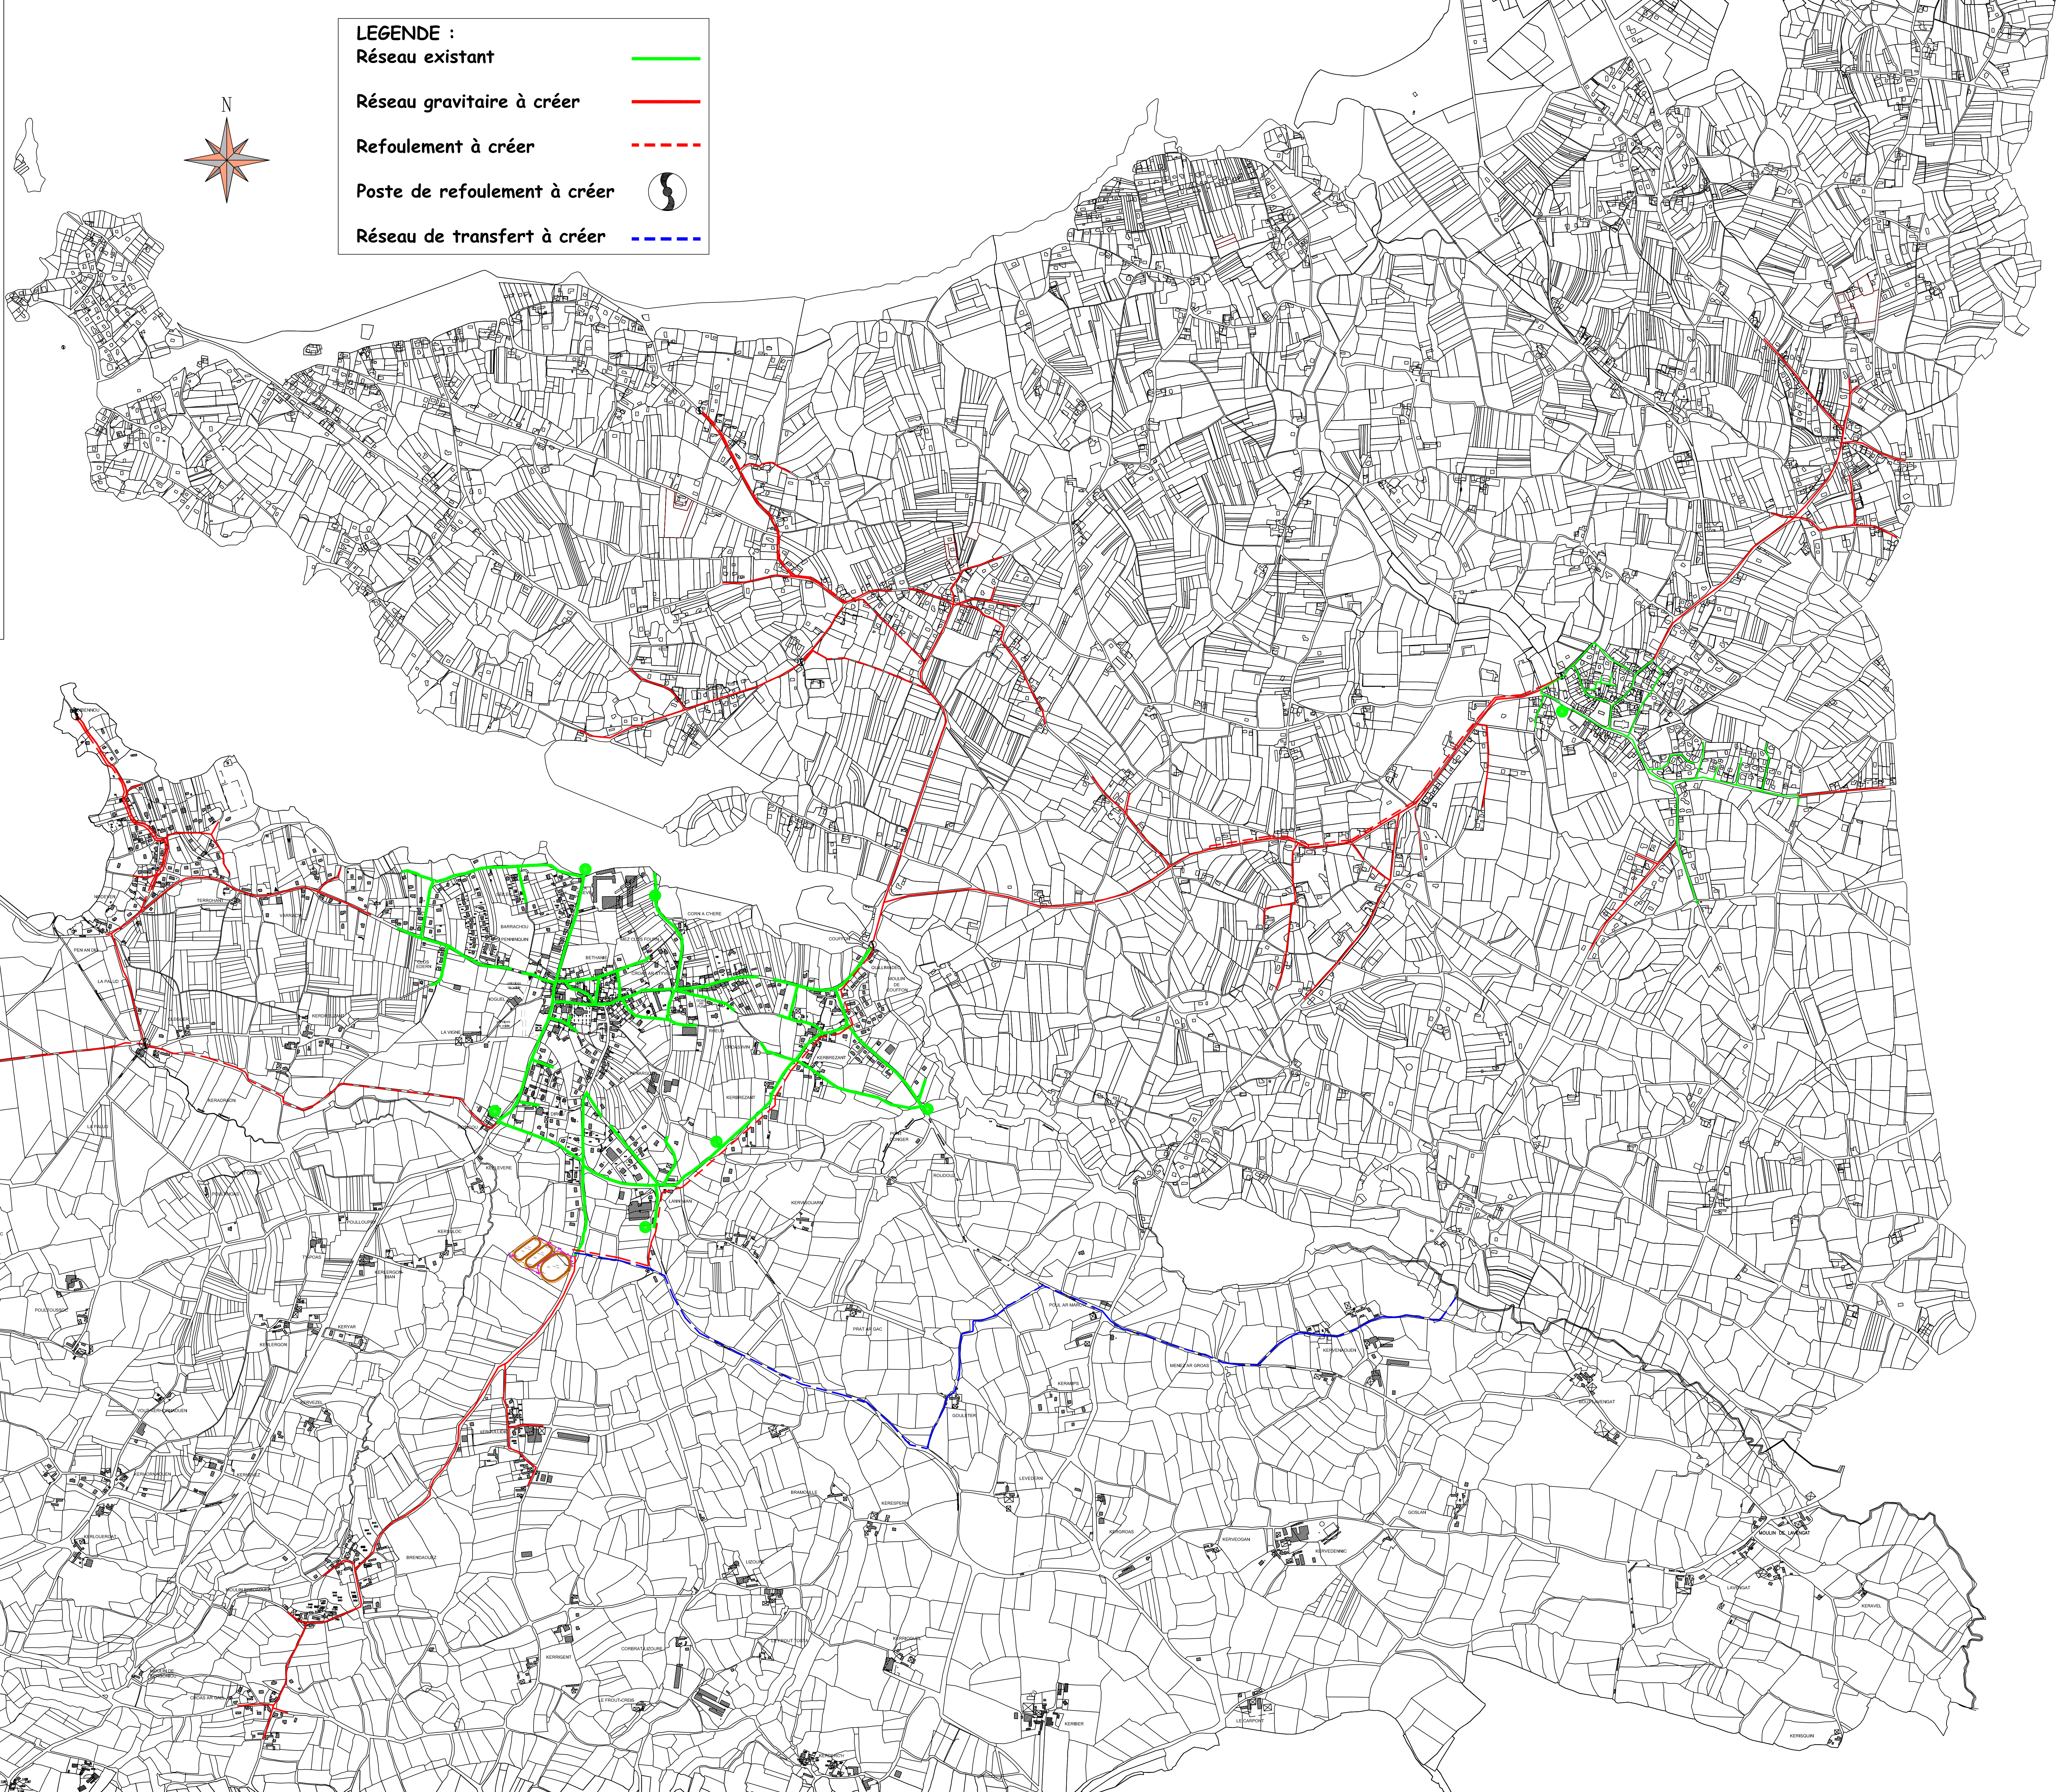

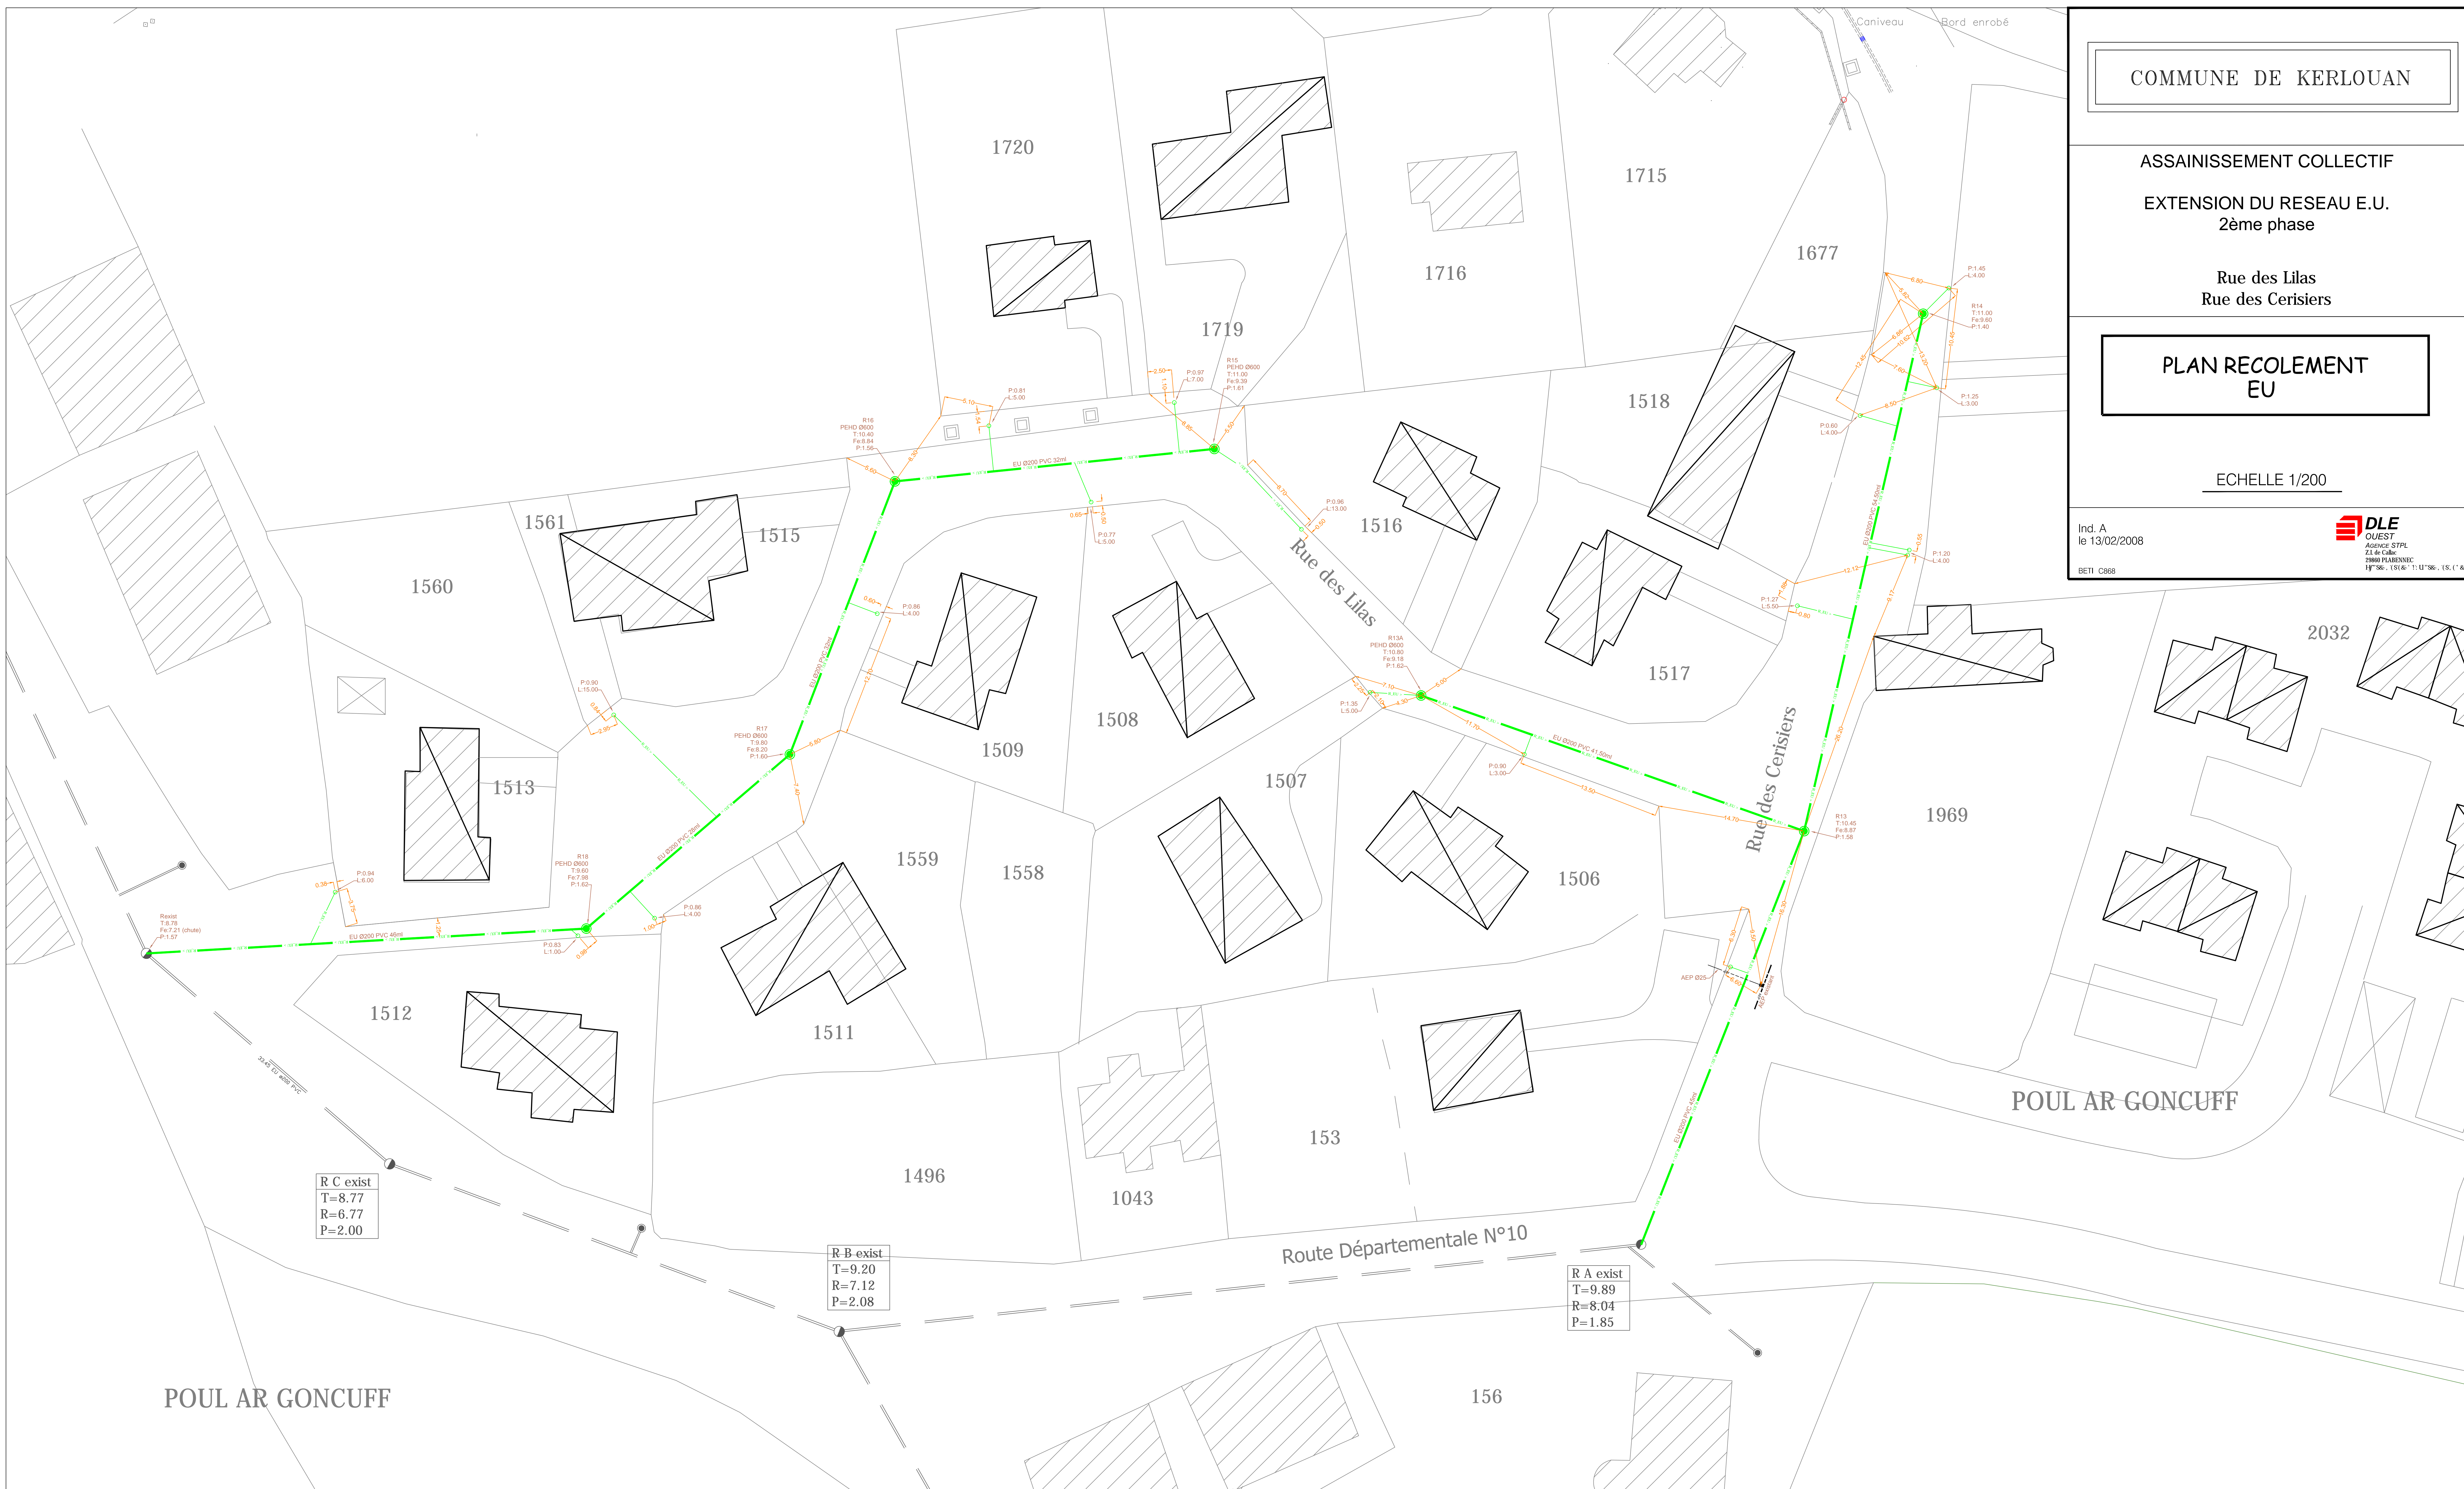

DEPARTEMENT DU FINISTERE

VILLE DE KERLOUAN

Lotissement communal
de RUMAOUT

PLAN DE RECOLEMENT

EAUX USEES - EAUX PLUVIALES

MAITRE D'OEUVRE :

MAITRE D'OUVRAGE :

Yannick OLLIVIER

Geometre Expert Foncier D.P.L.G.


Commune de KERLOUAN

Place de la Mairie

29 890 KERLOUAN

Logo of Yannick Ollivier

SAS T.P.C. OUEST
ZA LE POTEAU
9 Rue Bourseul
B.P. 700 67
56 892 ST AVE Cedex
Tél: 02 97 61 95 20
Fax: 02 97 61 99 89

N° AFFAIRE : 13 066

Plani rattachée au Lambert 93, Alt. rattachée au NGF (IGN 69)

Echelle : 1/200

Dressé le : 19/02/2014

Suivi par : S.H - N.M

INDICE 1 :

INDICE 2 :

INDICE 3 :

Modifications apportées

Date

Maire d'ourage

Commune de Kerlouan

Rue de la Côte des légendes
29890 KERLOUAN

Tél : 02.98.83.93.13 - Fax: 02.98.83.97.48

Maire d'oueurs

DCI

EXTENSION ENVIRONNEMENT

18, rue de Locronan - 29 000 QUIMPER

Tél : 02.98.52.01.63 - Fax : 02.98.10.36.26

contact@dcj-environnement.fr

Travaux et Plan réalisés par :

MARC S.A

2 rue du Boulevard
29000 BREST

Tél: 02.98.02.30.40 - Fax: 02.98.02.30.22

PLAN DE RECOLEMENT

VUE EN PLAN

Echelle :	Date :	Établi par :	Benoit Gauducheau
1/250	15/06/2013	Vérifié par :	Nicolas Sais
Indice	Date	Objet	
A	15/06/2013	Première diffusion	
B	15/06/2013	modification type de regard et position du poste de relevage	
C	16/09/2013	Recolement	
D			
E			

LEGENDE:

- Réseau des eaux usées gravitaire Ø200 PVC CR8
- Refoulement PVC PN10 Ø75
- Regard de visite Ø1000 Béton préfabriqué, Ø600 PEHD
- Boîte de branchement
- Réseau branchement Ø160 PVC CR8

PLAN DE SITUATION:

